

ATK

Vereniging voor Arbeidsveiligheid door Techniek en
Controle v.z.w.

Externe Dienst voor Technische Controles

Mechelsesteenweg 247-249 - 2820 BONHEIDEN
Telefoon 015/55 51 51 Fax 015/55 06 30

STROOMVERDELER :
Meter nr. :
Index : Dag : KWh ; Nacht : KWh

VERSLAG NR. BS 013/88 NO A01
ADRES INSTALLATIE: WOLINGSTOOR
SANDER DE WY STRAAT
EIGENAAR :
Adres :
OPDRACHTGEVER : U. KLEW ELECTRO
Adres : geh
INSTALLATEUR :
Adres :
BTW of TK :

PROCES-VERBAAL VAN DE GELIJKVORMIGHEIDSCONTROLE VAN EEN ELEKTRISCHE LAAGSPANNINGSINSTALLATIE

1. IDENTIFICATIE EN BESCHRIJVING :

Datum van onderzoek: 24.10.81 ; Aanvulling van verslag nr. 1 ; Type der lokalen: Woonwoning A01
Aard installatie: Nieuw - ~~Uitbreiding~~ - ~~Wijziging~~ - ~~Tijdelijk~~ - ~~Verzwaring~~ - ~~Renovatie~~
Begin werken : Fundering voor na 1.10.81 ; Installatie voor na 1.10.81 ; Met - Zonder BA4 / BA5 ; AREI art. 86-87
Aansluiting: Spanning 2x230 V ; Bescherming v/d aansluiting: max 60 A ; Alg. schakelaar: type: ADS 40/10/03+
Netaftakkabel (type & sectie): ENB 4x150 mm² ; Voedingskabel hoofdbord (type & sectie): ENB 4x10 mm²
Type aardelektrode: lus - ~~baren~~ - ~~pennen~~ - ~~horizontale geleider~~ - ~~diepteaarding~~ ; Aardverbindingssysteem TT - ~~TN~~ - ~~IT~~
Aantal borden: 14 ; Aantal eindstroombanen: 14 ; Spreidingsweerstand: 28 Ohm ; Alg. Isolatie niveau: ≥ 15 MOhm

BESCHRIJVING: zie schema('s) in bijlage

ADS 40/10/03+ ⇒ A-B-C-D-E-F-G-H-I
JS 40/10/03+ ⇒ J-K-L-M-N

2. INHOUD VAN DE CONTROLE:

De controle werd uitgevoerd volgens AREI art. 270 -
en de technische procedure(s) TPR-E12
De geïnstalleerde automatische differentieelstroominrichtingen stemmen overeen met de waarde v/d spreidingsweerstand v/d aardelektrode: ja - neen
De geïnstalleerde beschermingsinrichtingen tegen overstroom stemmen overeen met de doorsneden van de respectievelijke stroombanen: ja - neen

3.1. INBREUKEN :

zie keerzijde: geen

3.2. OPMERKINGEN / NOTA's :

zie keerzijde: Bi afwezigheid van
29.10.81. versneden verdelers

VISUM VAN DE VERDELER


RAADGEVINGEN VOOR DE EIGENAARS, BEHEERDERS OF UITBATERS: zie keerzijde.


4. BESLUIT : De installatie voldoet - aan de voorschriften van het AREI.

De algemene automatische differentieelstroominrichting - werd - verzegeld en het (de)
ééndraadschema('s) en het (de) opstellingsschema('s) voor gezien getekend
De installatie dient opnieuw gecontroleerd uiterlijk op 22.11.81
(AREI art.271) alsook voor de ingebruikname van elke belangrijke wijziging of beduidende
uitbreiding, uitgevoerd vóór deze datum.
De installatie mag in - in dienst gesteld worden.
De installatie voldoet - aan de voorschriften van de stroomverdelers.

DE AGENT-ONDERZOEKER
naam + handtekening

INTRODUCTIE
VZW
2820 BONHEIDEN
Agent-ONDERZOEKER
BILLY HUYSEN

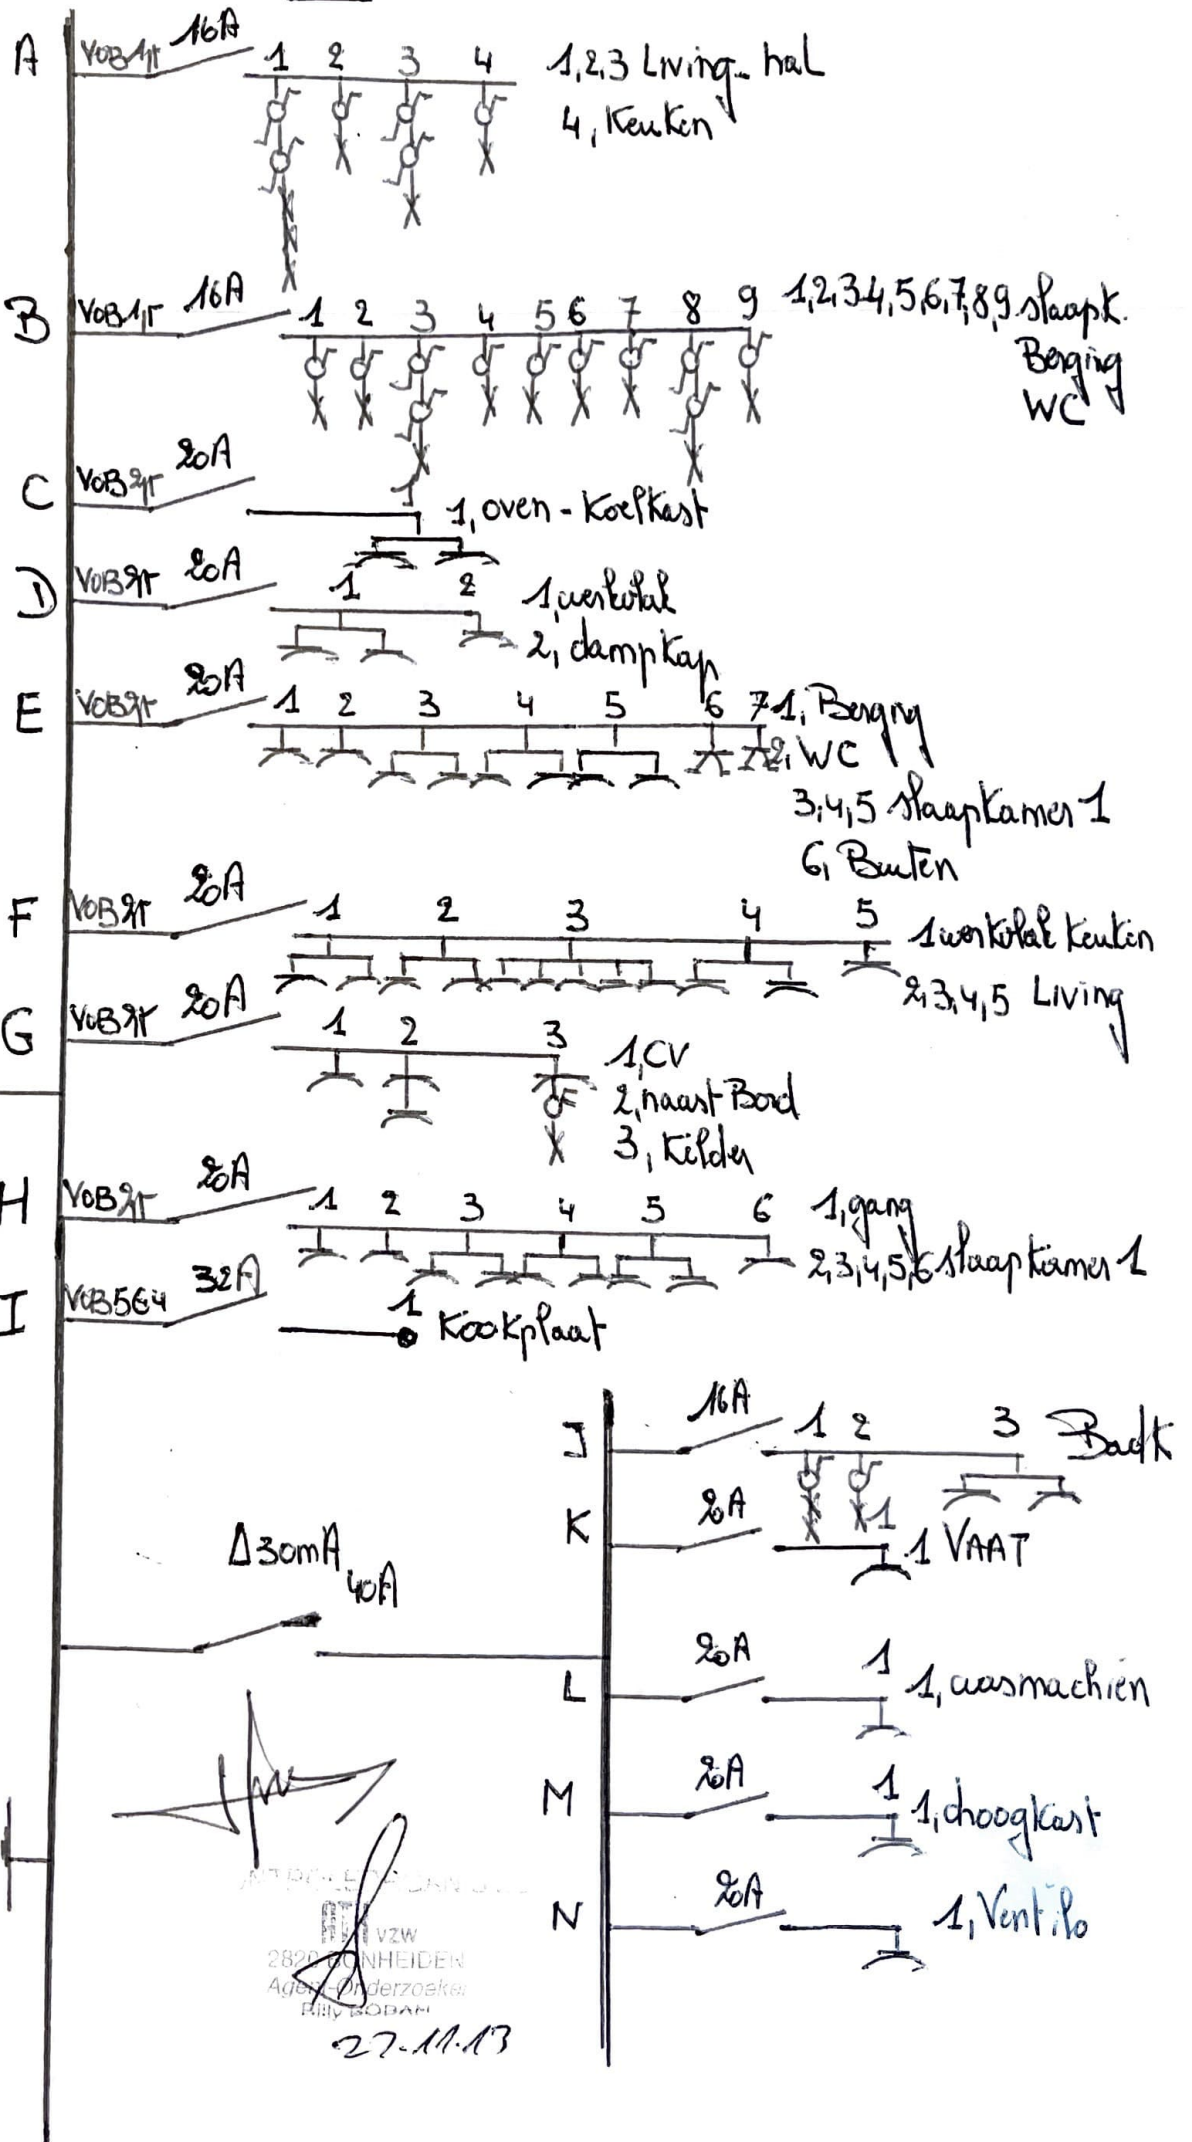


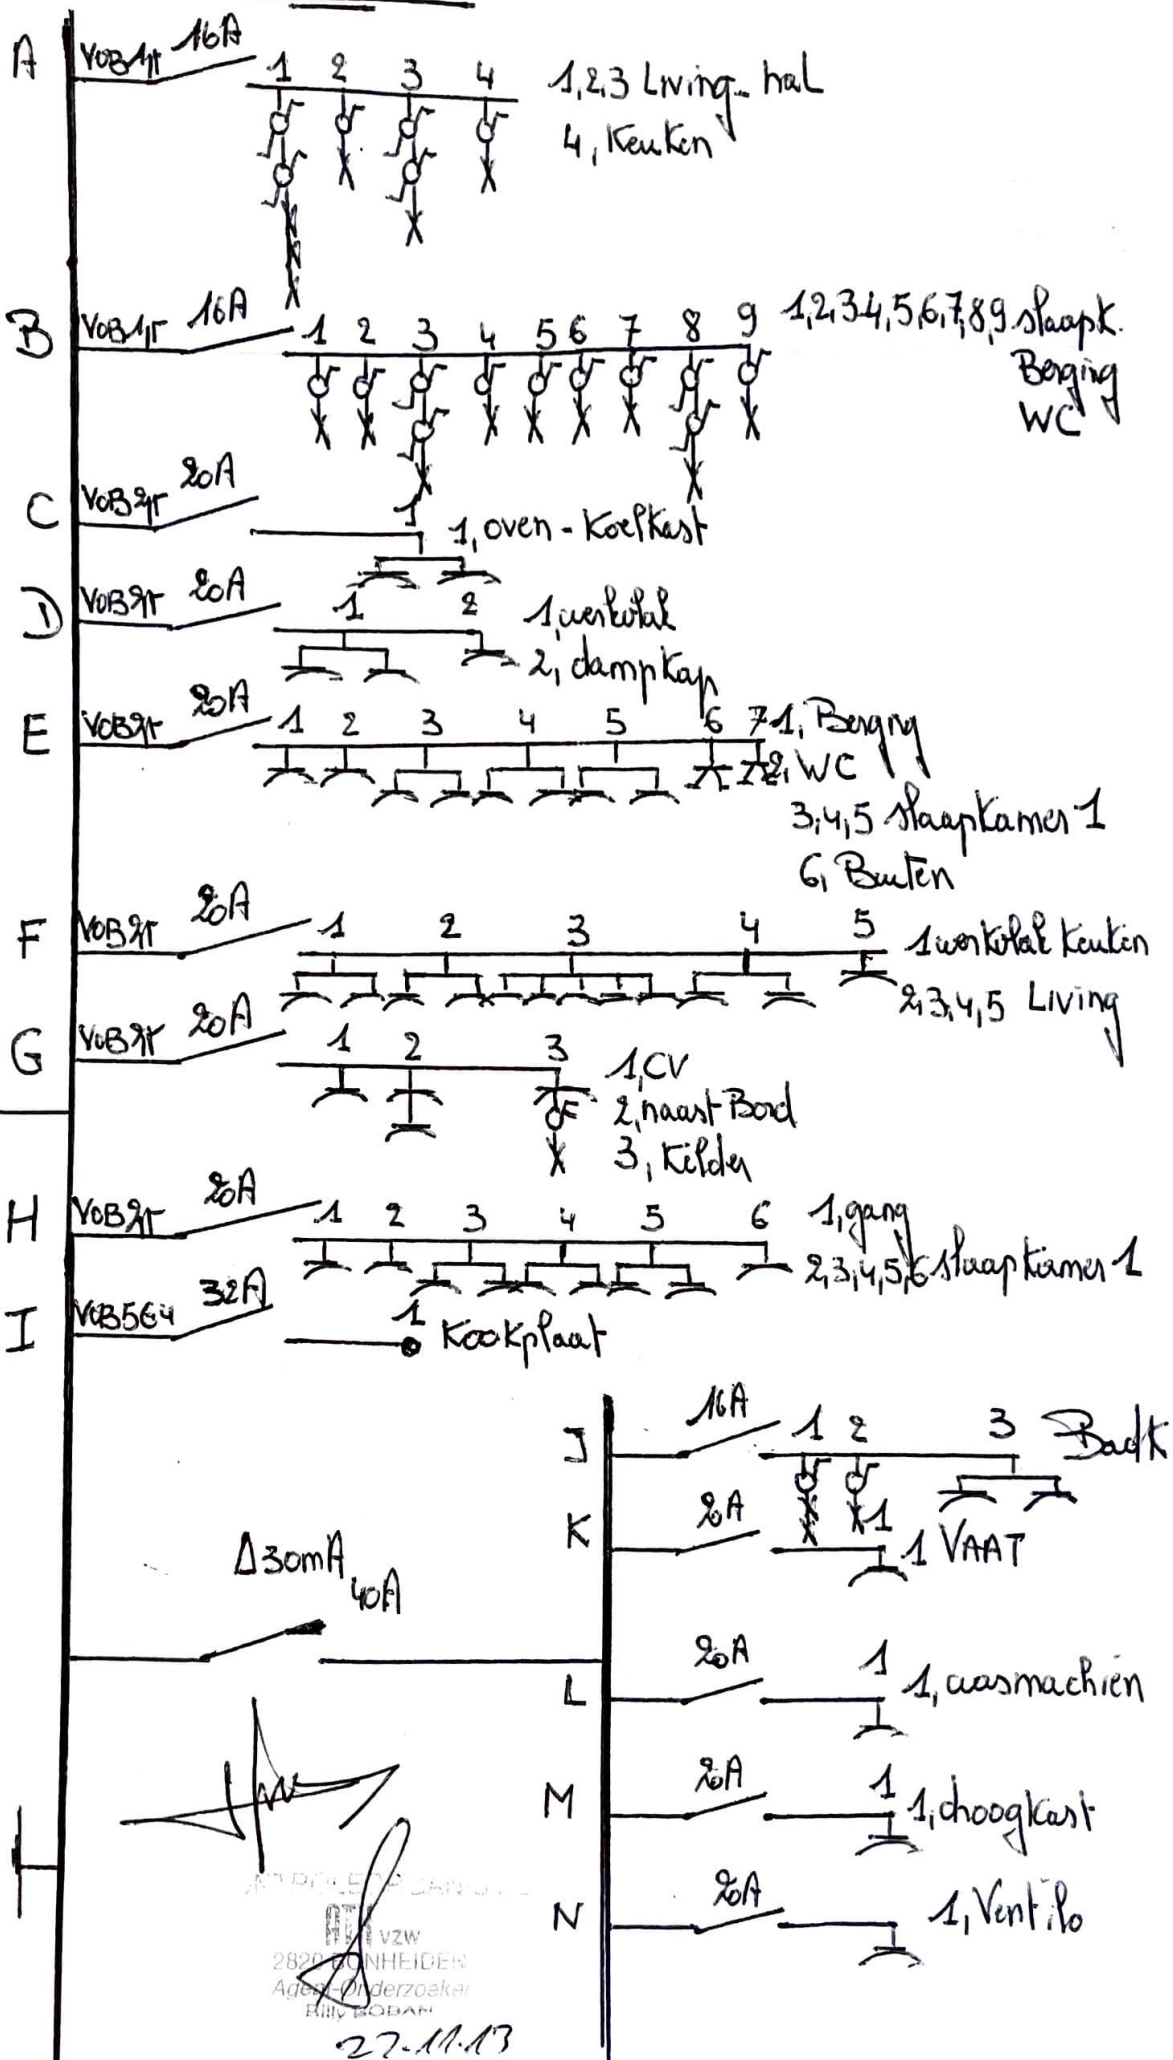

2820 ZONHEIDEN
Agents-Overzeker
BILLY BOBAM

27-11-13

HP A0.1

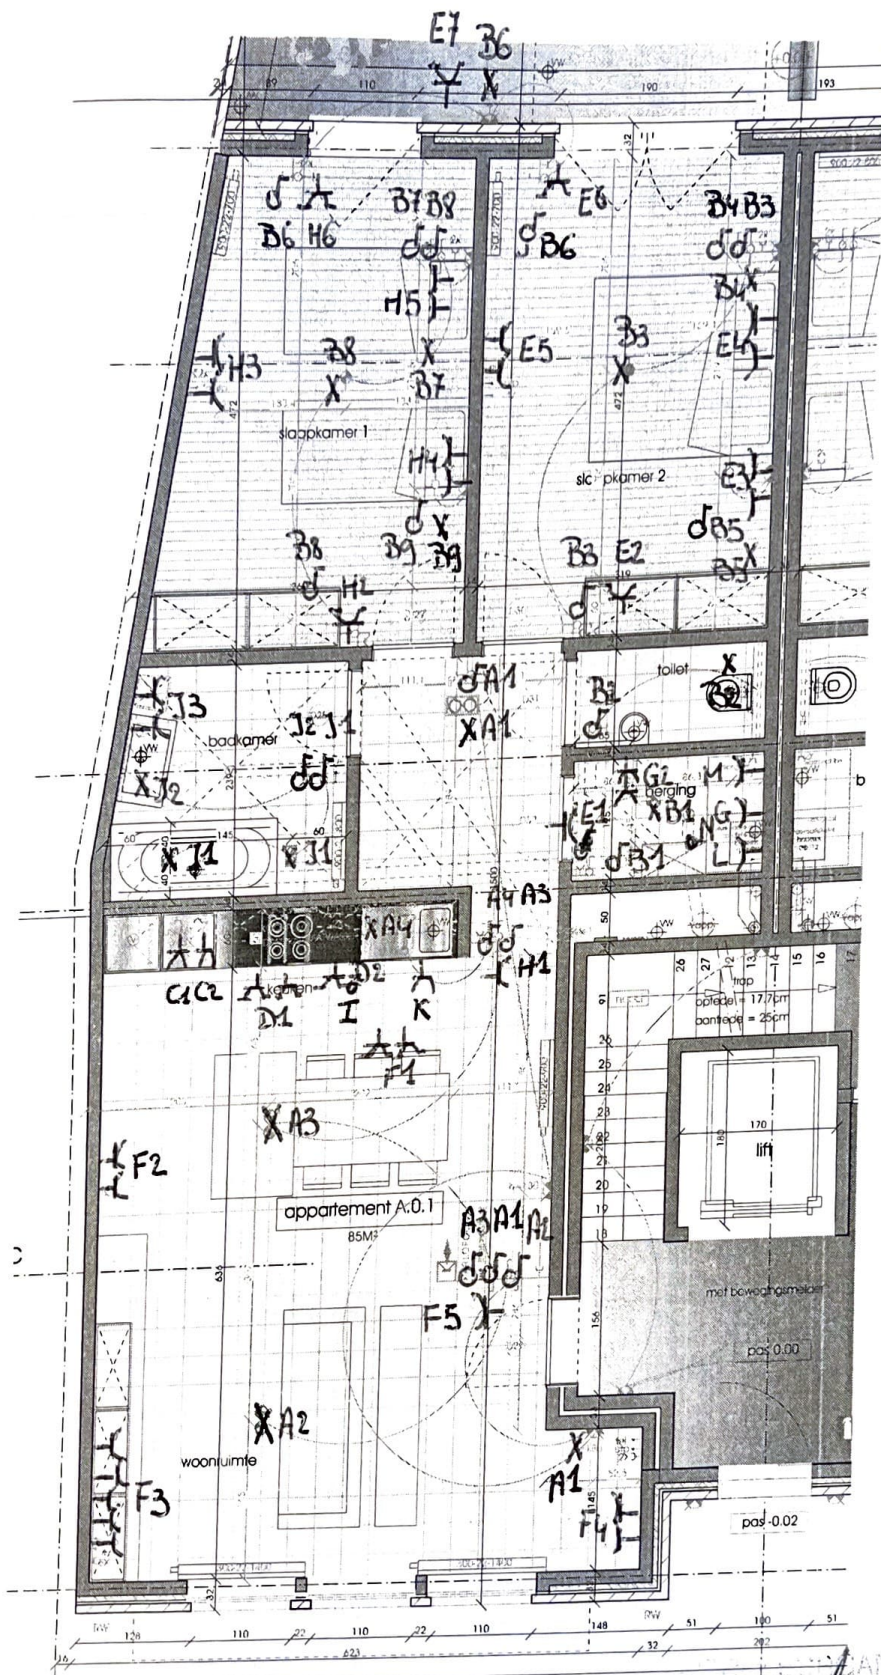

hoogte slaapkamers boven afgewerkte vloerplaat = 25cm
 hoogte slaapkamers boven afgewerkte vloerplaat = 110cm
 verticale afstand tot deuropening of hoek muur = 15cm

2820 BOMMEIDEN
 Agent Ouderzoker
 EIL BORAN

27.11.13

JEROEN VERREYDT
 BOUWPROJECTEN

RESIDENTIE 'ROLCO'
 appartement A 0.1 elektriciteit

schaal 1:50

september 2013