

Rapport nr.: 05 02 WO 199
Elekt. Mij. Klant Nr.:
Teller nr.:
Stand I :
Stand II :

VERDELER	PV nagezien
Naam	
Datum	13-09-2005
Handtekening	



Onafhankelijk Controle Bureau v.z.w.

PROCES-VERBAAL VAN ONDERZOEK DER ELEKTRISCHE INSTALLATIE VAN EEN ~~WERF OF TIJDELIJKE AANSLUITING~~ - DEFINITIEVE OF RESIDENTIELE AANSLUITING

Aard van onderzoek : gelijkvormigheidsonderzoek / ~~keuronderzoek~~
volgens : AREI art. 270 / ~~AREI art. 271~~ / AREI art. 276 /
Aanvulling verslag nr.:
Aard installatie : Nieuwe / ~~Uitbreiding~~ / Wijziging / Voorlopig / Bestaande / ~~Verandering~~ / Splitting meter / ~~Spanningswijziging~~
Type der lokalen : ~~Appartement~~
Plaats van onderzoek : ~~Kilbuckstraat 65, 2570 Duffel~~ (1375 Vorkamp)
Eigendom van : ~~Dennis Kersschels, Zypstraat 165, 2570 Duffel~~
Opdrachtgever : ~~Johan Crommels, Zypstraat 165, 2570 Duffel~~
Installateur : ~~iden~~
BTW : ID-kaart : Uitgereikt te : Datum :
Onderzoeker : ~~Stoelkens D~~ Datum van onderzoek : 17/8/05

BESCHRIJVING

Dienstspanning : 1 x 230 V ~~2 x 200 V~~ ~~3 x 200 V~~ Max. Beveiliging : 60 A Omschakelaar : stand :
Hoofdbeveiliging : Zek. : ~~mecht~~ Schak. : ~~schak op 60 A 300 W~~
Meter-bordverbinding : kabeltype : ~~XLD~~ aantal geleiders : { doorsnede : 16 mm²
Voedingsbekabeling : kabeltype : ~~B x LD~~ aantal geleiders : { doorsnede : 25 mm²
Bovengronds net/ondergronds op bovengronds net/ondergronds net - Wachtbuis : geplaatst/niet geplaatst - Isolatieplaat : aanwezig/niet aanwezig
Aardelektrode : Type : ~~lus / boren / pennen / horizontale geleiders~~ Sektie : 16 mm² Spreidingswaarde : 15 Ω
Aantal borden : 1 Aantal eindstroombanen : 17 Algemene isolatiweerstand : 75 MΩ
Diff. schak. : algemene : 2p 40 A 300 W bijkomende : 2p 40 A 300 W

Beschrijving : zie schema's in bijlage

NOTA'S

Hoofdequipotentiale - bijkomende equipotentiale verbinding nog niet aangeloten.
Badkamer - gasleiding - waterleiding - CV ketel nog niet geplaatst.


INBREUKEN

BESLUIT

De installatie is konform / ~~niet konform~~ met het AREI.
De algemene differentieelschakelaar is verzegeld met een loodje met het teken OCB.
Het (de) eendraads- en situatieschema('s) werd(en) voor gezien getekend.
De installatie dient opnieuw gecontroleerd uiterlijk op : 17/8/30, zoals voorzien door art. 271 van het AREI,
alsook voor de ingebruikname van elke belangrijke wijziging of beduidende uitbreiding, uitgevoerd voor deze datum.
De installatie mag / mag niet in dienst gesteld worden / blijven indien zonder vertraging wordt voldaan aan de vastgestelde
inbreuken en de gepaste maatregelen getroffen worden opdat de installatie geen gevaar vormt voor personen of goederen.

vr. de directeur,
de onderzoeker

Kiliaanstraat 45
2570 Duffel
1ste verdiep

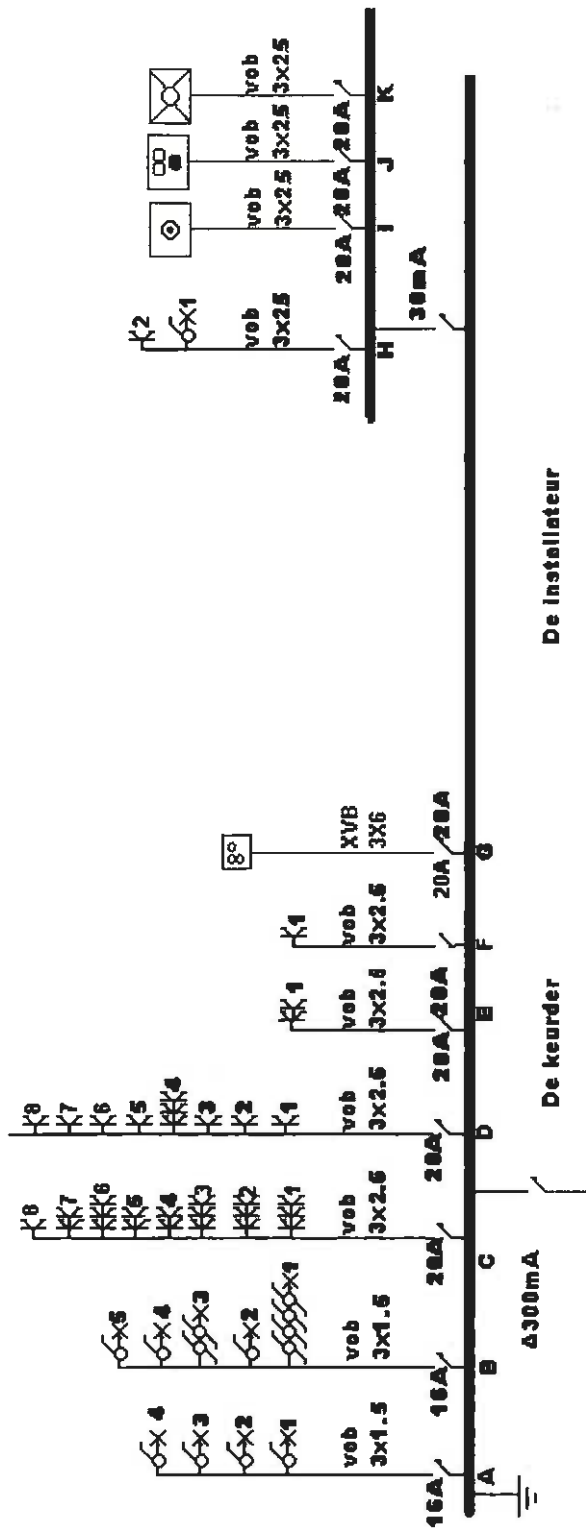


De Installateur

Johan Crouwele
Zijlstraat 165
2570 Duffel

De keurder

OCB
Stroobants B
17/8/05
pv 05/08/10/129
Brouwer

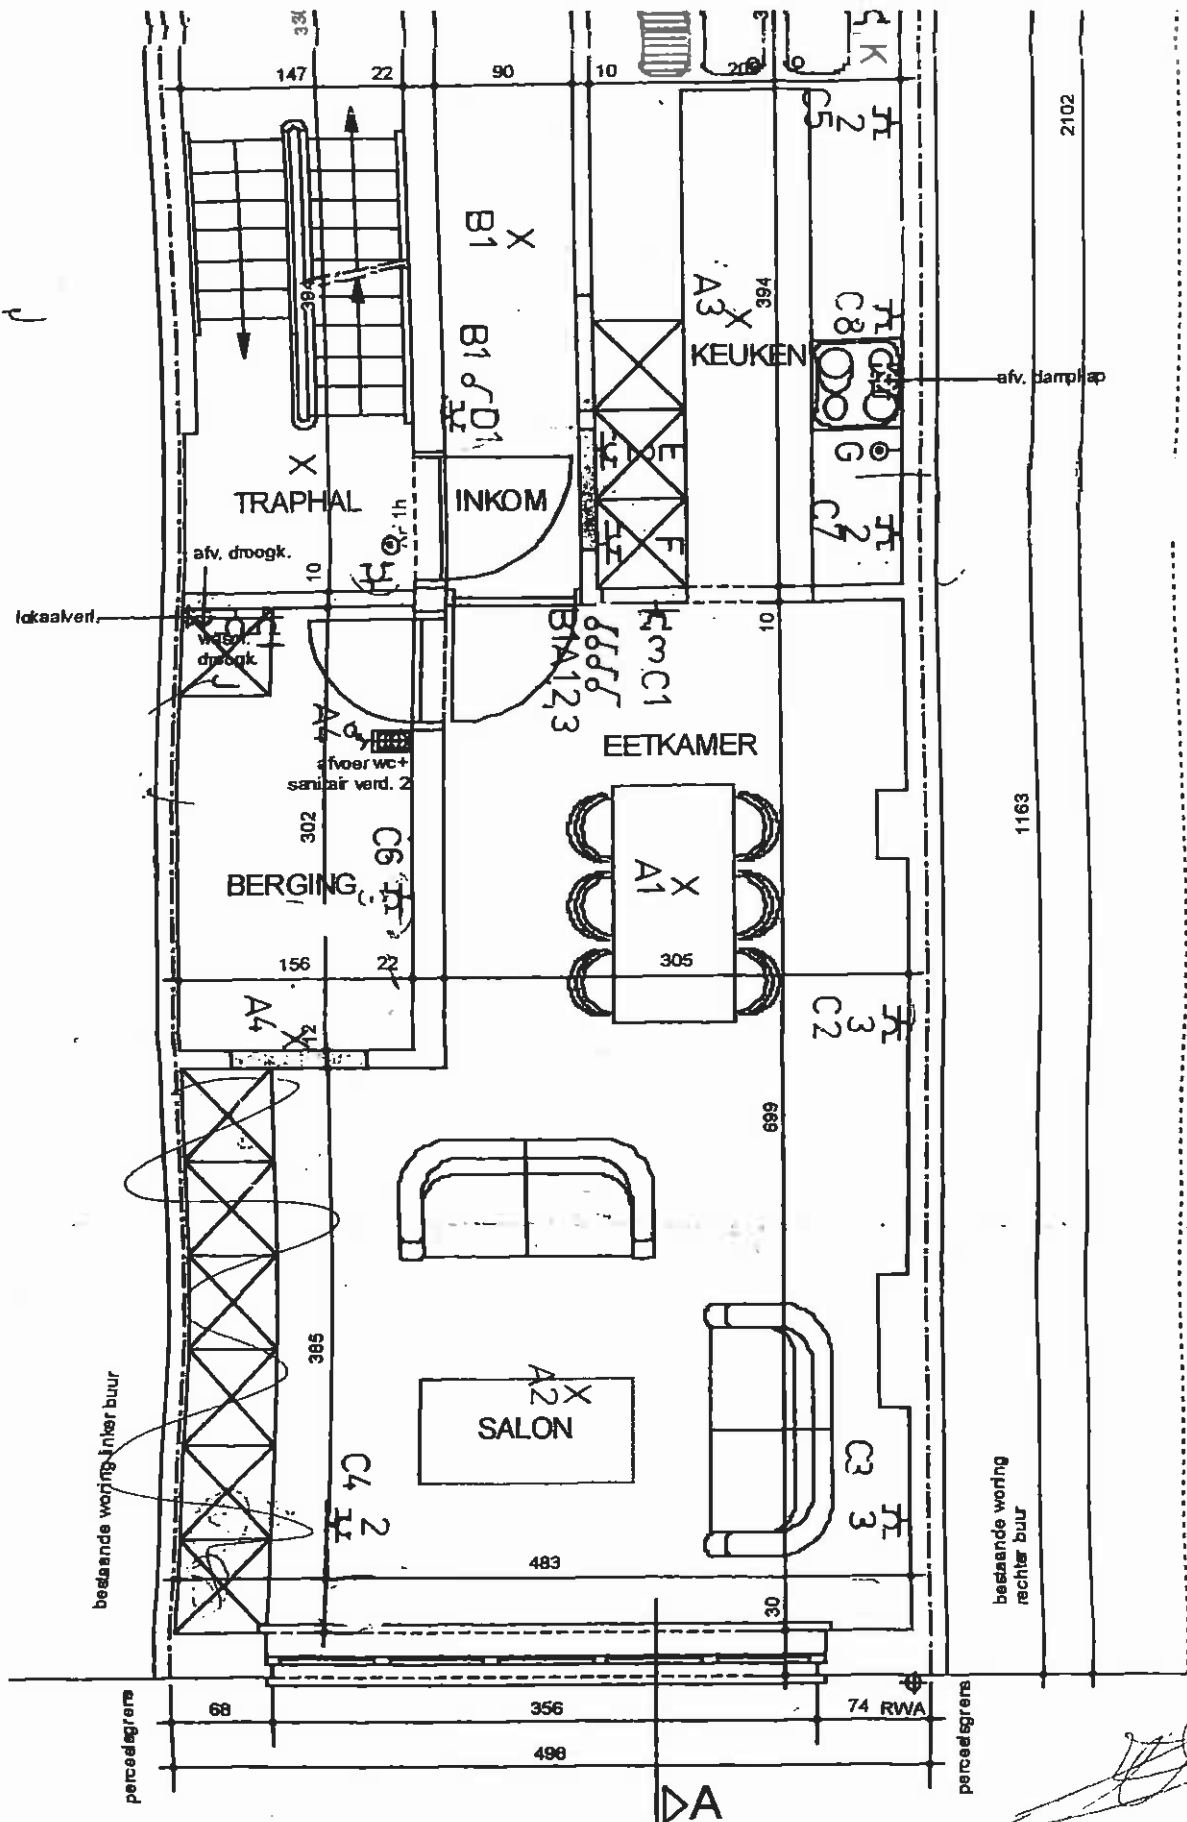

EERSTE VERDIEPING, schaal 1/50

nieuwe toestand

Kiliaanstraat 45
2570 Duffel.
J. Crouwels Johan

SYST.-nr.0007261
CROUWELS JOHAN
Zijpstraat 165
2570 Duffel

T.015/31 81 64

PARTNER ID-nr.0023630



Electabel